


MAPA Z GEODEZYJNEJ INWENTARYZACJI POWYKONAWCZEJ PRZYŁĄCZA WODOCIĄGOWEGO I KANALIZACYJNEGO

Identyfikator zgłoszenia pracy geodezyjnej		G.6642.1374.2022, G.6642.3023.2022
Województwo		mazowieckie
Powiat		ostrolęcki
Jednostka ewidencyjna	Identyfikator / nazwa	141508_4 / Myszyniec
Obręb ewidencyjny	Identyfikator / nazwa	141508_4.0007 / Myszyniec
Działka ewidencyjna		260/3, 261/1
Skala mapy		1:500
Nazwa układu współrzędnych	prostokątnych płaskich	2000 strefa 7
	wysokości	PL-EVRF2007-NH
Numer godła		7.199.23.25.2.4, 7.199.24.21.1.3,
Nr uprawnień 22526 GEODETA UPRAWNIONY mgr inż. Mariusz Dębowski tel. 506 809 638 14.07.2022r. Imię i nazwisko, nr uprawnień oraz data i podpis geodety uprawnionego		GEODEM mgr inż. Mariusz Dębowski USŁUGI GEODEZYJNE 07-430 Myszyniec, ul. Reymonta 48A/4 tel. 506 809 638, e-mail: geodem@wp.pl NIP 745-178-64-37, REGON 380356337 Pieczętka firmowa

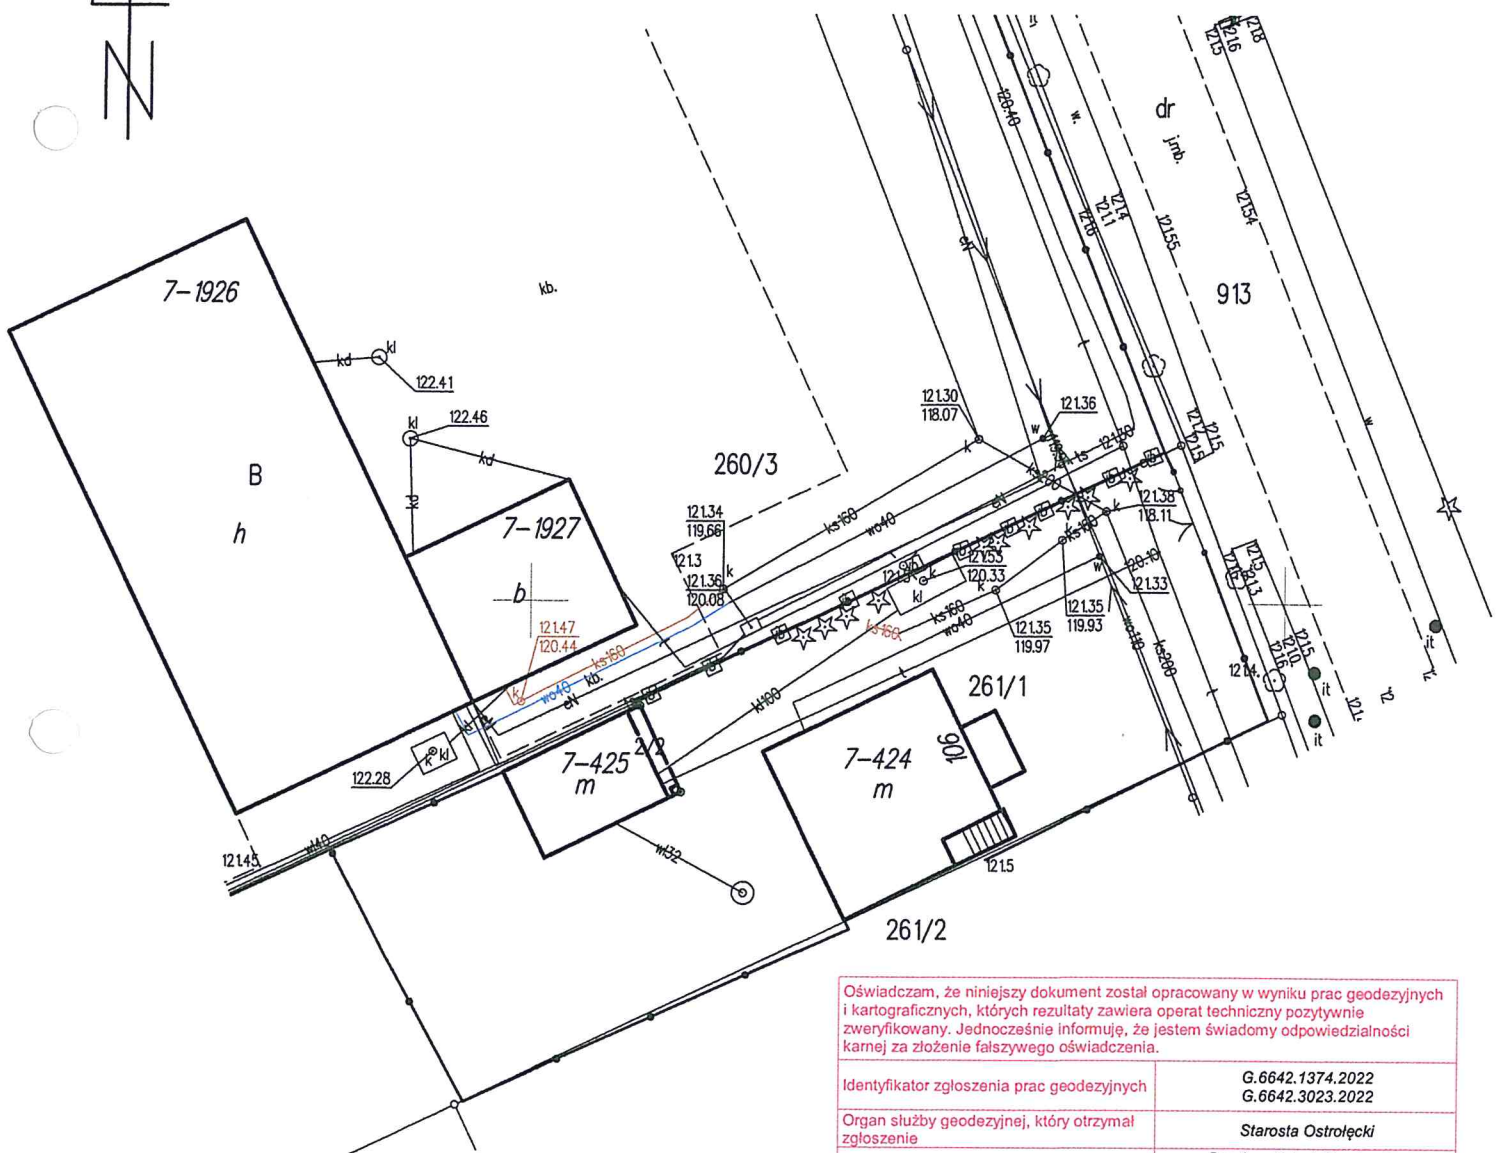

Oświadczam, że niniejszy dokument został opracowany w wyniku prac geodezyjnych i kartograficznych, których rezultaty zawiera operat techniczny pozytywnie zweryfikowany. Jednocześnie informuję, że jestem świadomy odpowiedzialności karnej za złożenie fałszywego oświadczenia.

Identyfikator zgłoszenia prac geodezyjnych	G.6642.1374.2022 G.6642.3023.2022
Organ służby geodezyjnej, który otrzymał zgłoszenie	Starosta Ostrolęcki
Wykonawca prac geodezyjnych	Geodem Usługi Geodezyjne mgr inż. Mariusz Dębowski
Identyfikator ewidencyjny materiału zasobu – operatu technicznego	P.1415.2022.2839 P.1415.2022.2911
Nr oraz data sporządzenia dokumentu zawierającego wynik pozytywnej weryfikacji	Protokół weryfikacji nr G.6642.1374.2022_2 z dn. 04.08.2022r G.6642.3023.2022_1 z dn. 10.08.2022r
Imię i nazwisko oraz nr uprawnień zawodowych kierownika prac	Nr uprawnień 22526 GEODETA UPRAWNIONY mgr inż. Mariusz Dębowski tel. 506 809 638

Załącznik Nr 3 do uchwały Nr XXXVI/402/23
Rady Miejskiej w Myszyncu
z dnia 30 stycznia 2023 r.